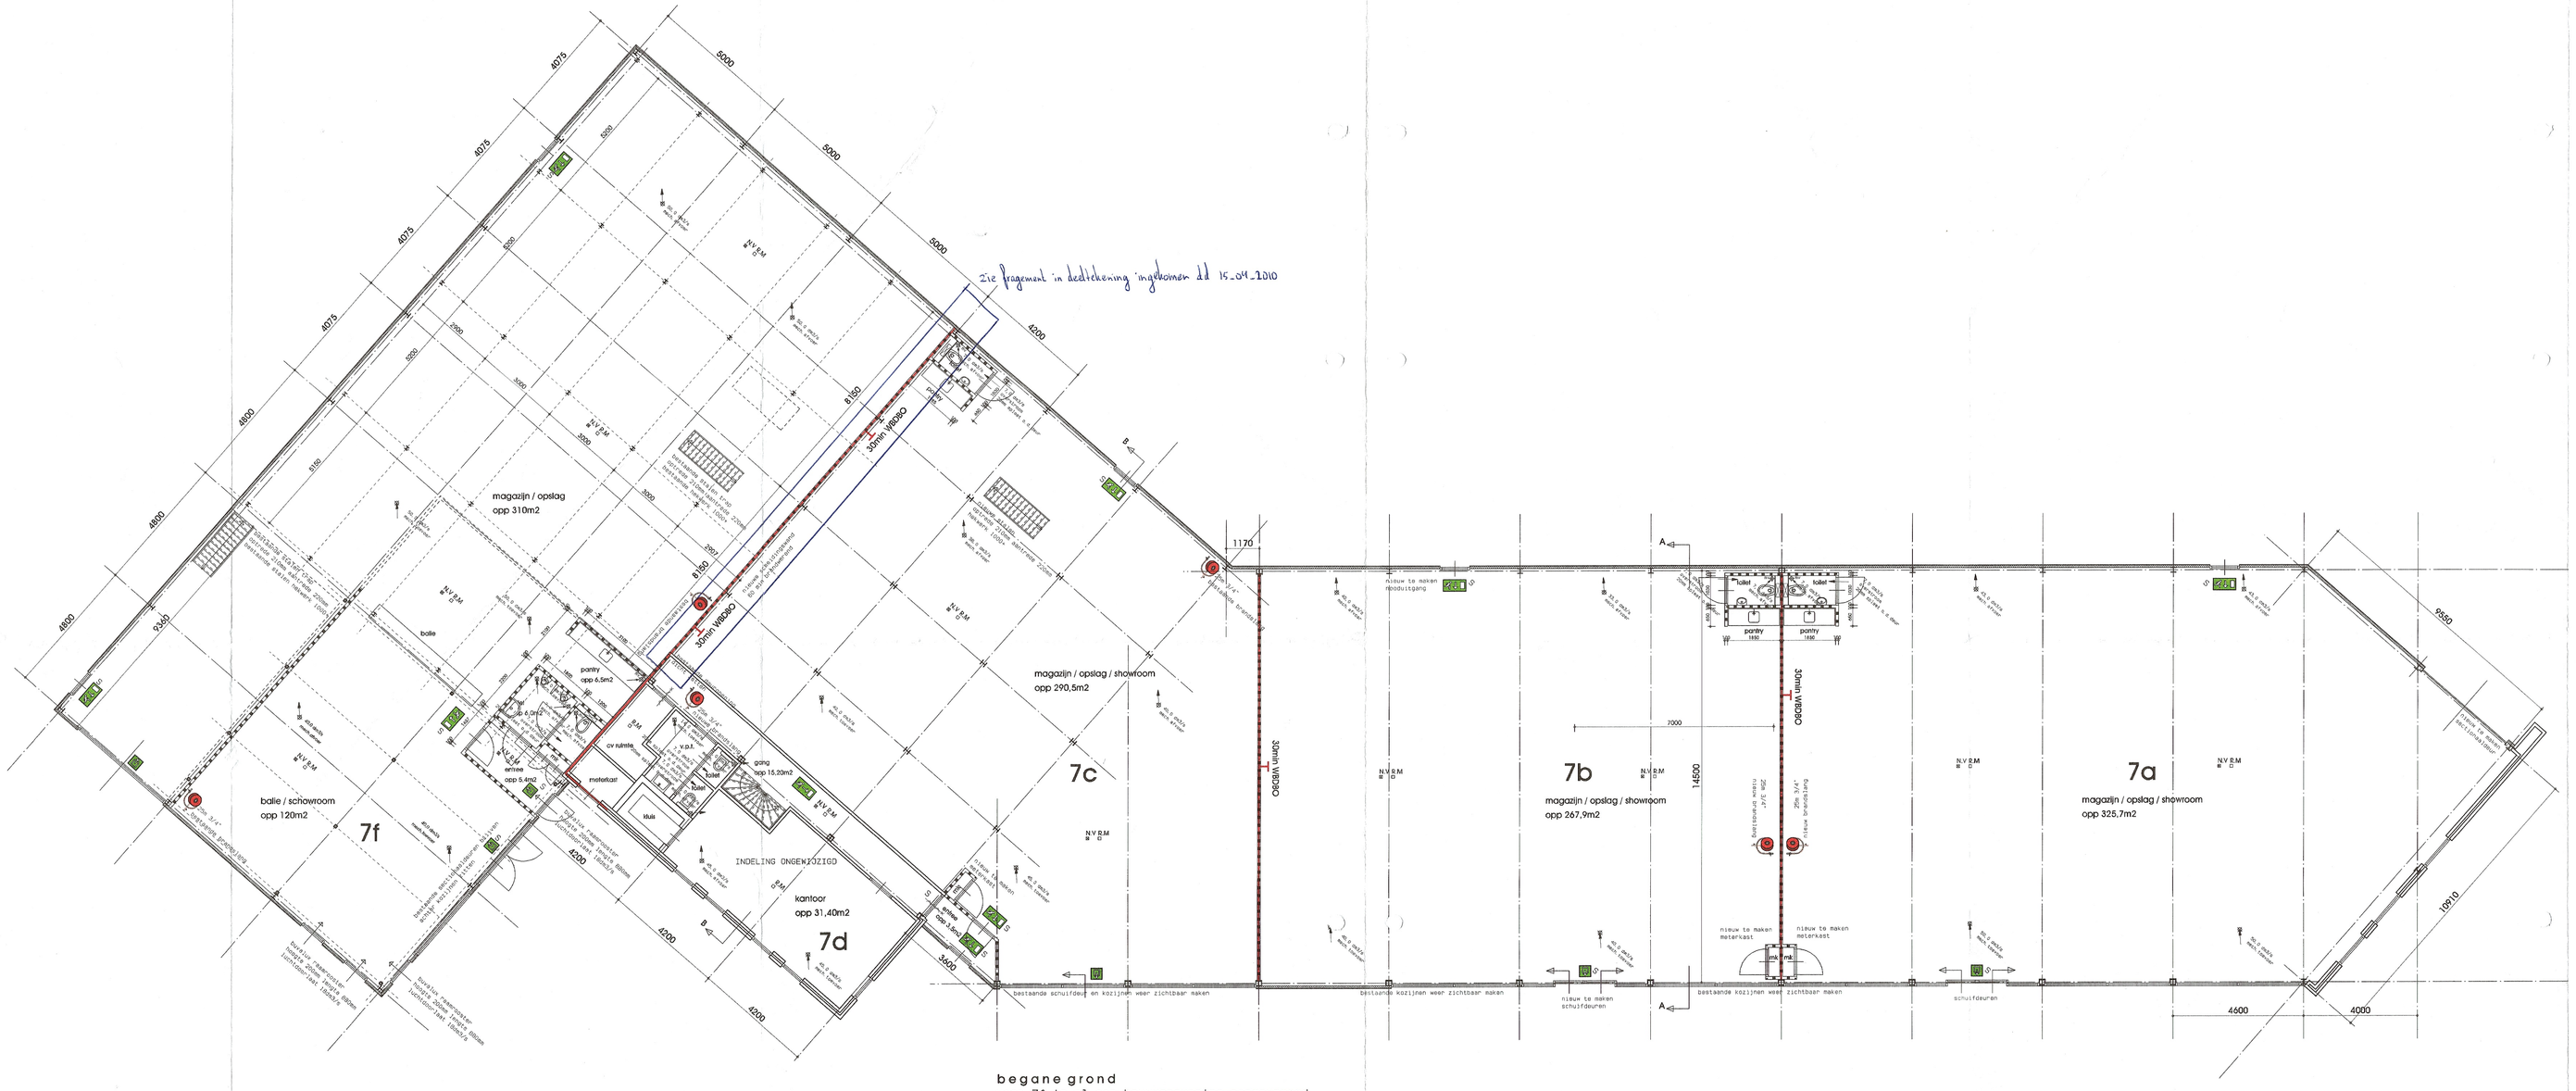

begane grond
~~voor 7f is al een bouwvergunning aangevraagd~~

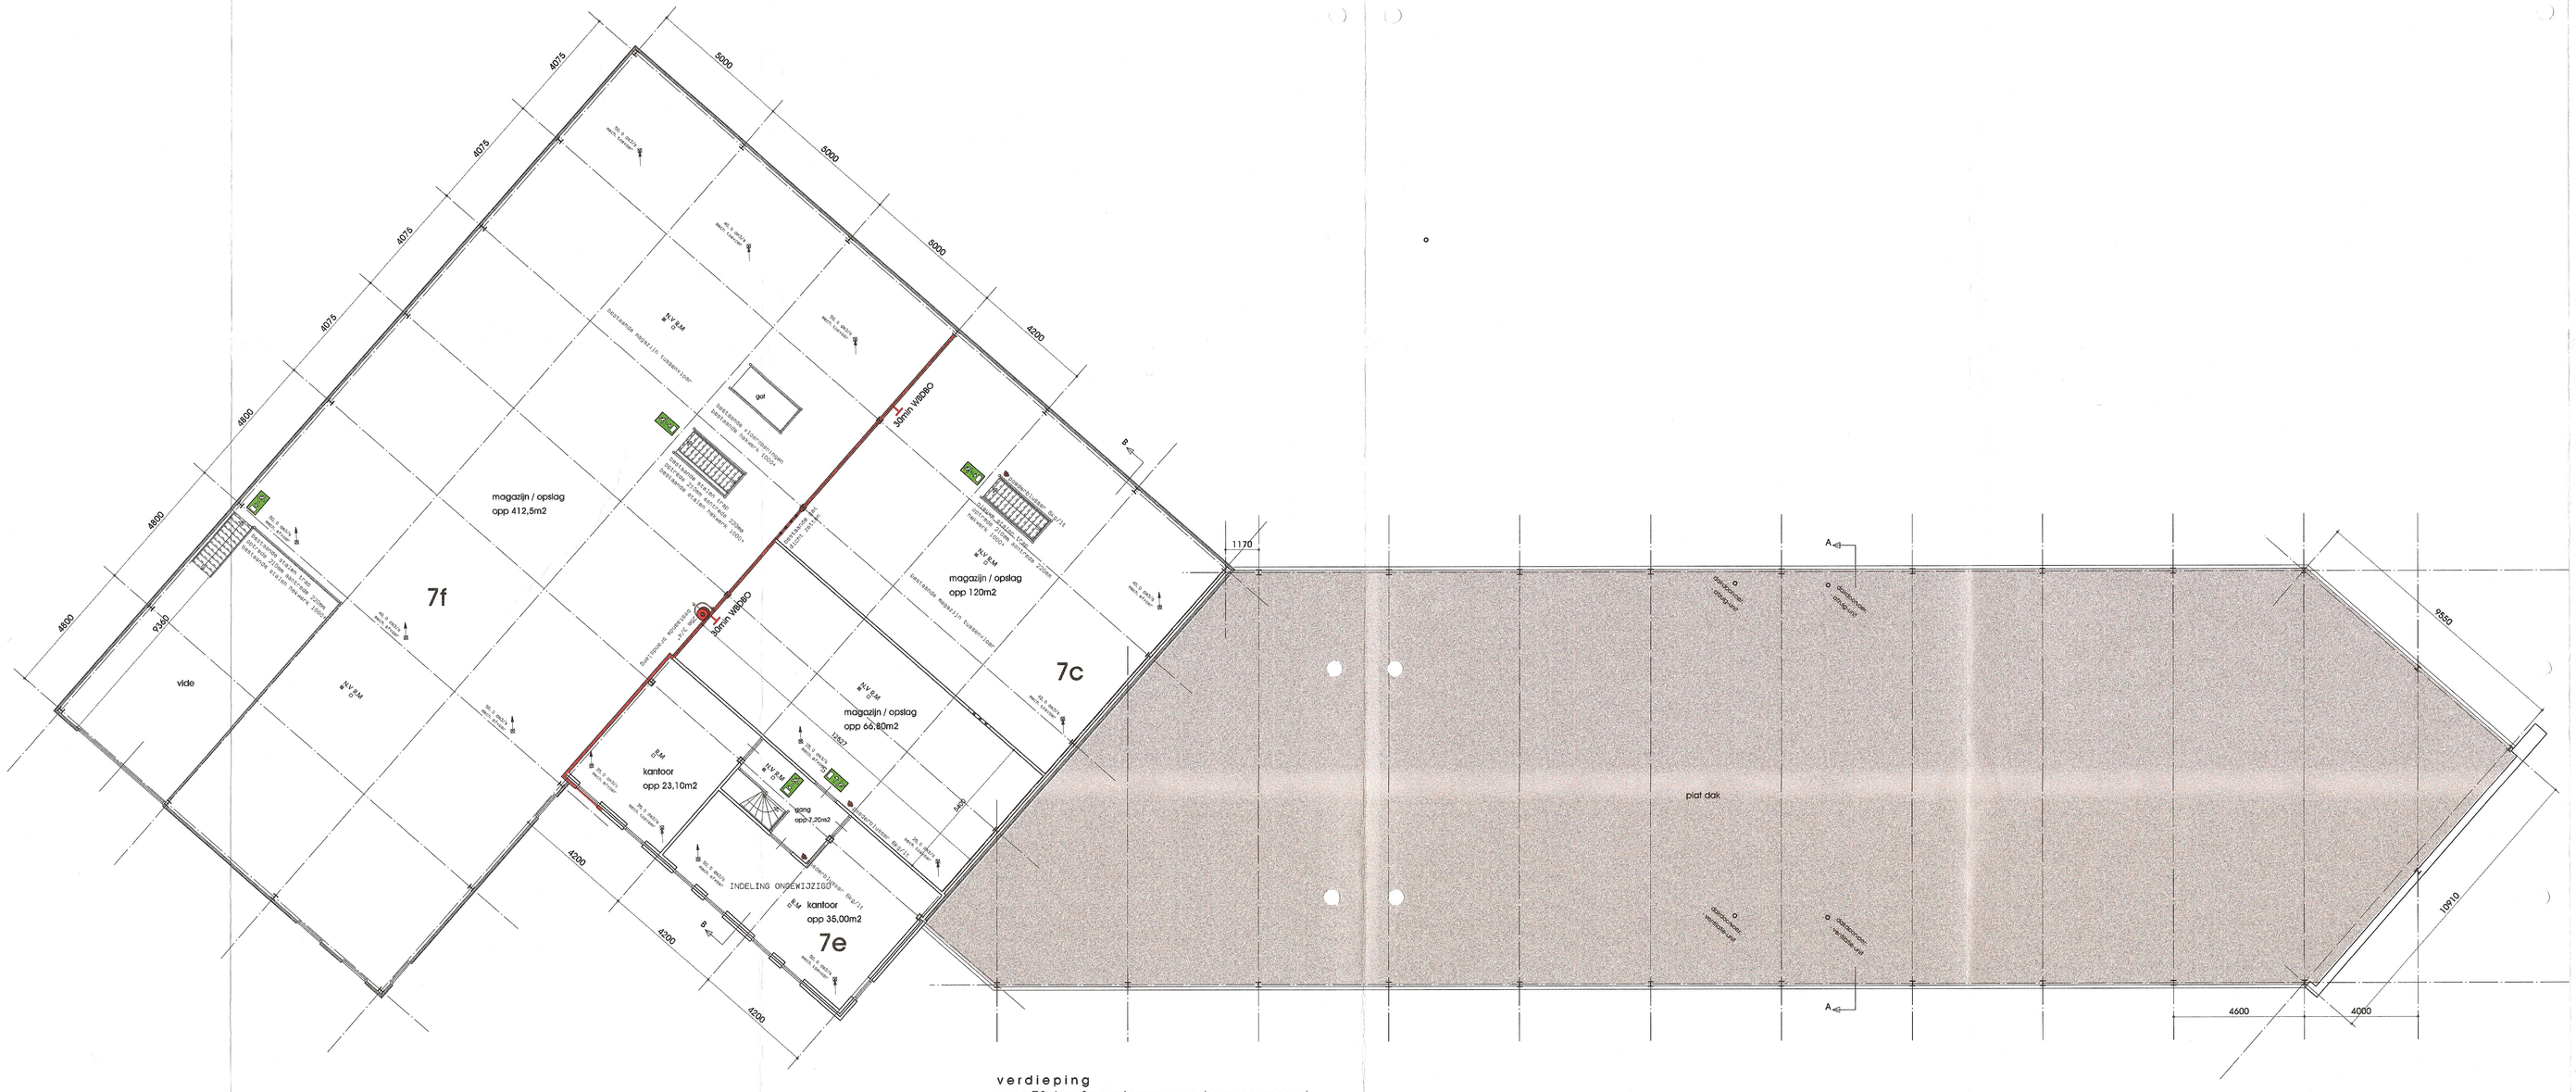

verdieping
~~voor 7f is al een bouwvergunning aangevraagd~~

MATEN IN HET WERK TE CONTROLEREN
VOOR JUISTE CONSTRUCTIE ZIE GEVEVENS CONSTRUCTEUR
VOOR INSTALLATIES ZIE GEGEVENS INSTALLATEUR

Ingekomen d.d. 13 APR 2010

Behoort bij besluit van
B en W van de gemeente Assen
van 15 APR. 2010 RBU2010-42
Namens hen,
Medewerker
Integrale vergunningverlening

project	VERBOUW BEDRIJFSPAND TE ASSEN
opdrachtgever	REMKES BEHEER B. V. HAVENKADE 14 9403AH ASSEN
onderdeel	NIEUWE TOESTAND PLATTEGRONDEN

08-04-2010 WL
29-03-2010 CL
09-02-2010 CL
29-01-2010 CL
22-01-2010 WL
19-01-2010 CL
14-01-2010 CL
gewijz. 14-12-2009 CL
getek. 11-12-2009 CL
schaal 1:100

Architectenbureau Harry Wolters A.v.B.
Dr. A.F. Philipsweg 13 9403 AC Assen tel. 0592 - 23 14 32 fax. 0592 - 23 14 88

proj. nr. 09-46
bladnr. 03

op al onze werken zijn van toepassing de Standaardvoorwaarden 1997 Rechtsverhouding opdrachtgever architect